



VINDSVÄNING

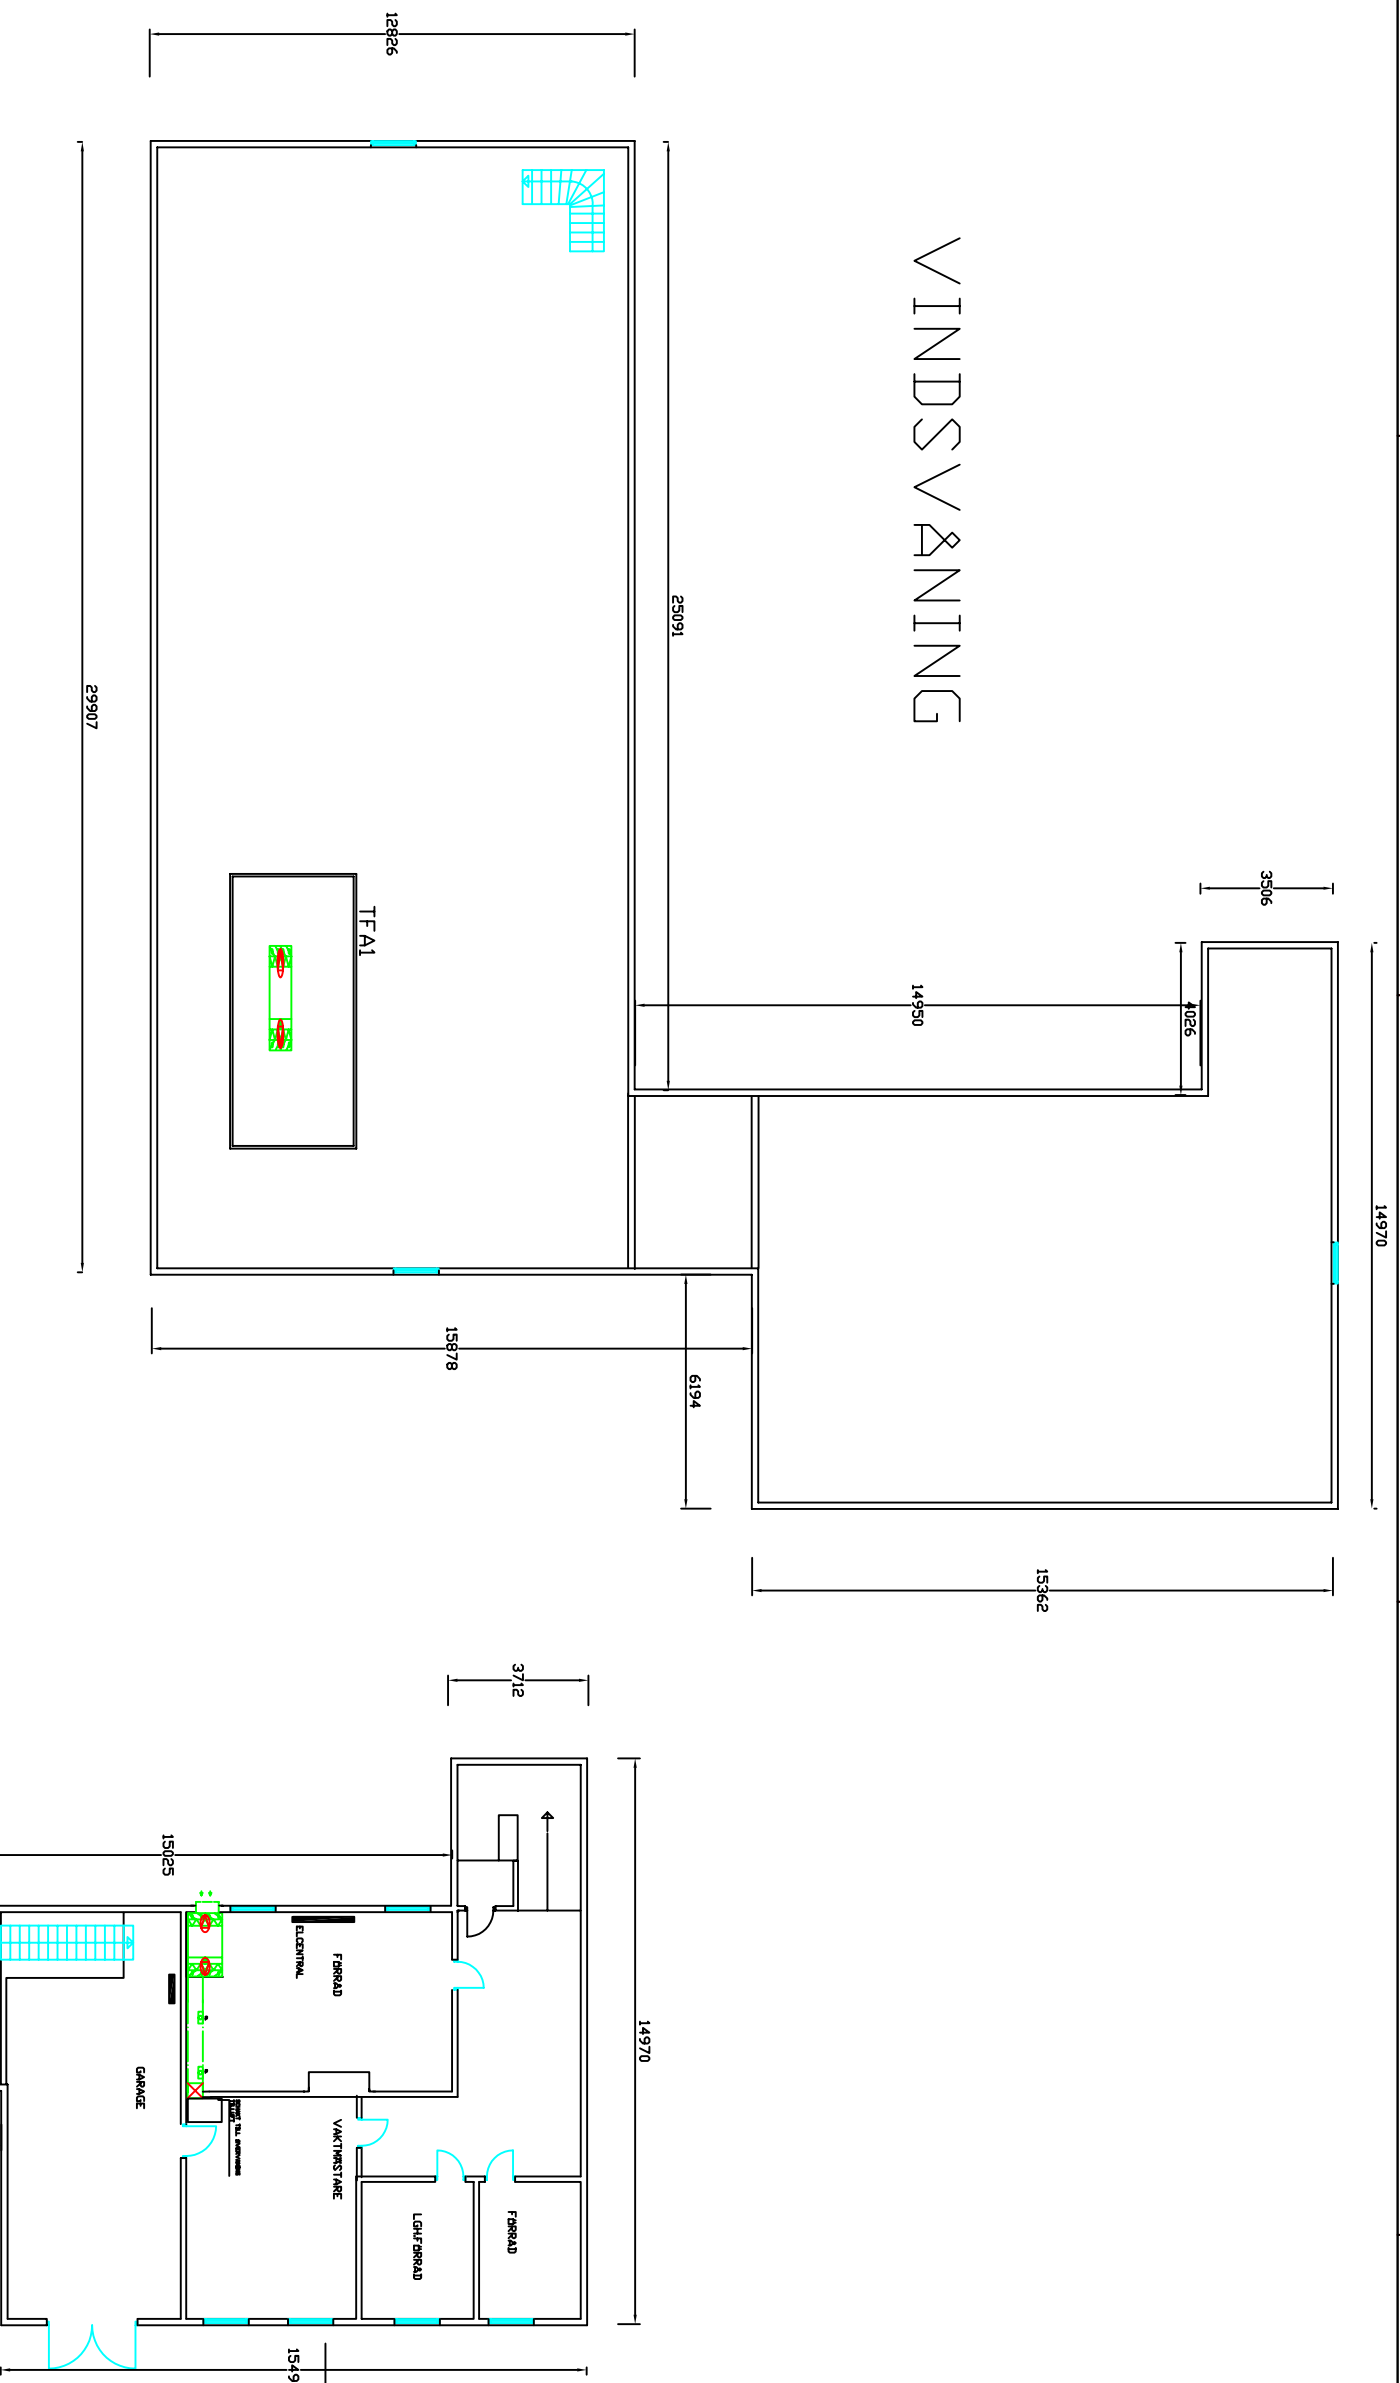

PLAN 1

PLAN 0

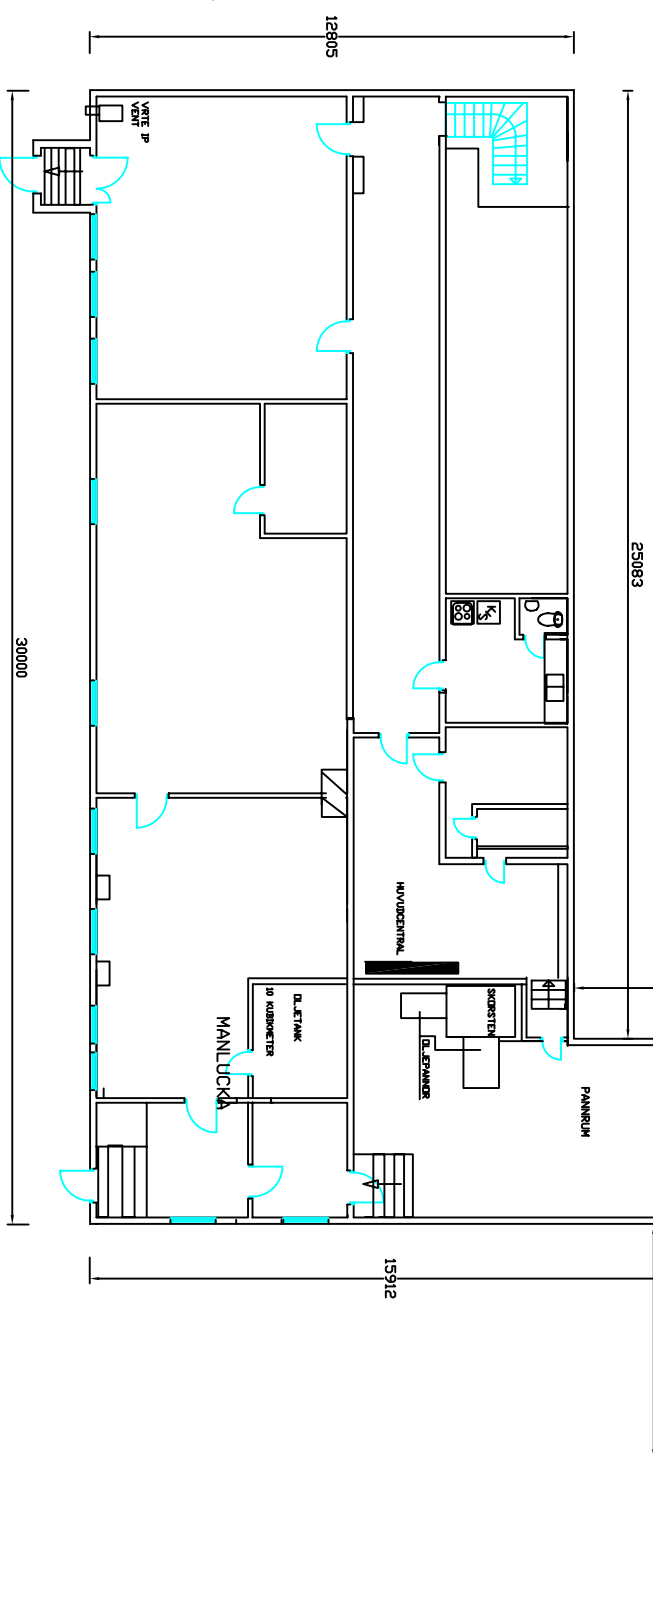

61201-05-3025

BETÄNKT RÖRNINGEN AVSEER
RELATIONSRITNING
WEMERSKOLAN
HEDE

BELKO ELKONSULT

Distrikthögskolan 31
840 92 Vermdalen
06844/300 23 010/2519711 CAD-Produkerod

UPPRISNING NR 7182
DATUM 1995-07-18

PLANRITNING-BYGG
KALLARE OCH
VINDSVÄNING

SKALA 1:100
NUMMER 3013
BET